DEPARTEMENT DE LA LOIRE

COMMUNE DE CHAMPDIEU - SAVIGNEUX

ASA DE CHAMPDIEU

PLAN DE RECOLEMENT
Réseau d'irrigation sous pression

PLANCHE n°2

Modifications	Dates	Echelle
Création	10/02/2014	1/2000

Assainissement – Adduction – Terrassement

Qualité Compétence Service

Géomètre : FG

Z.I. de Vaure - B.P. 23
42601 MONTBRISON
Cedex
Tél.04 77 58 55 99
Fax 04 77 58 40 71

Planimétrie: RGF93 Altimétrie: NGF Précision GPS ORPHEON

Le cadastre est donné à titre indicatif, et n'a aucune valeur juridique.
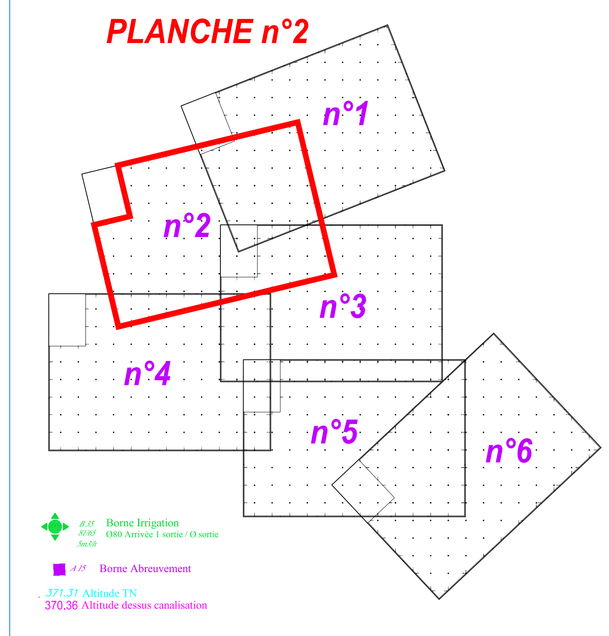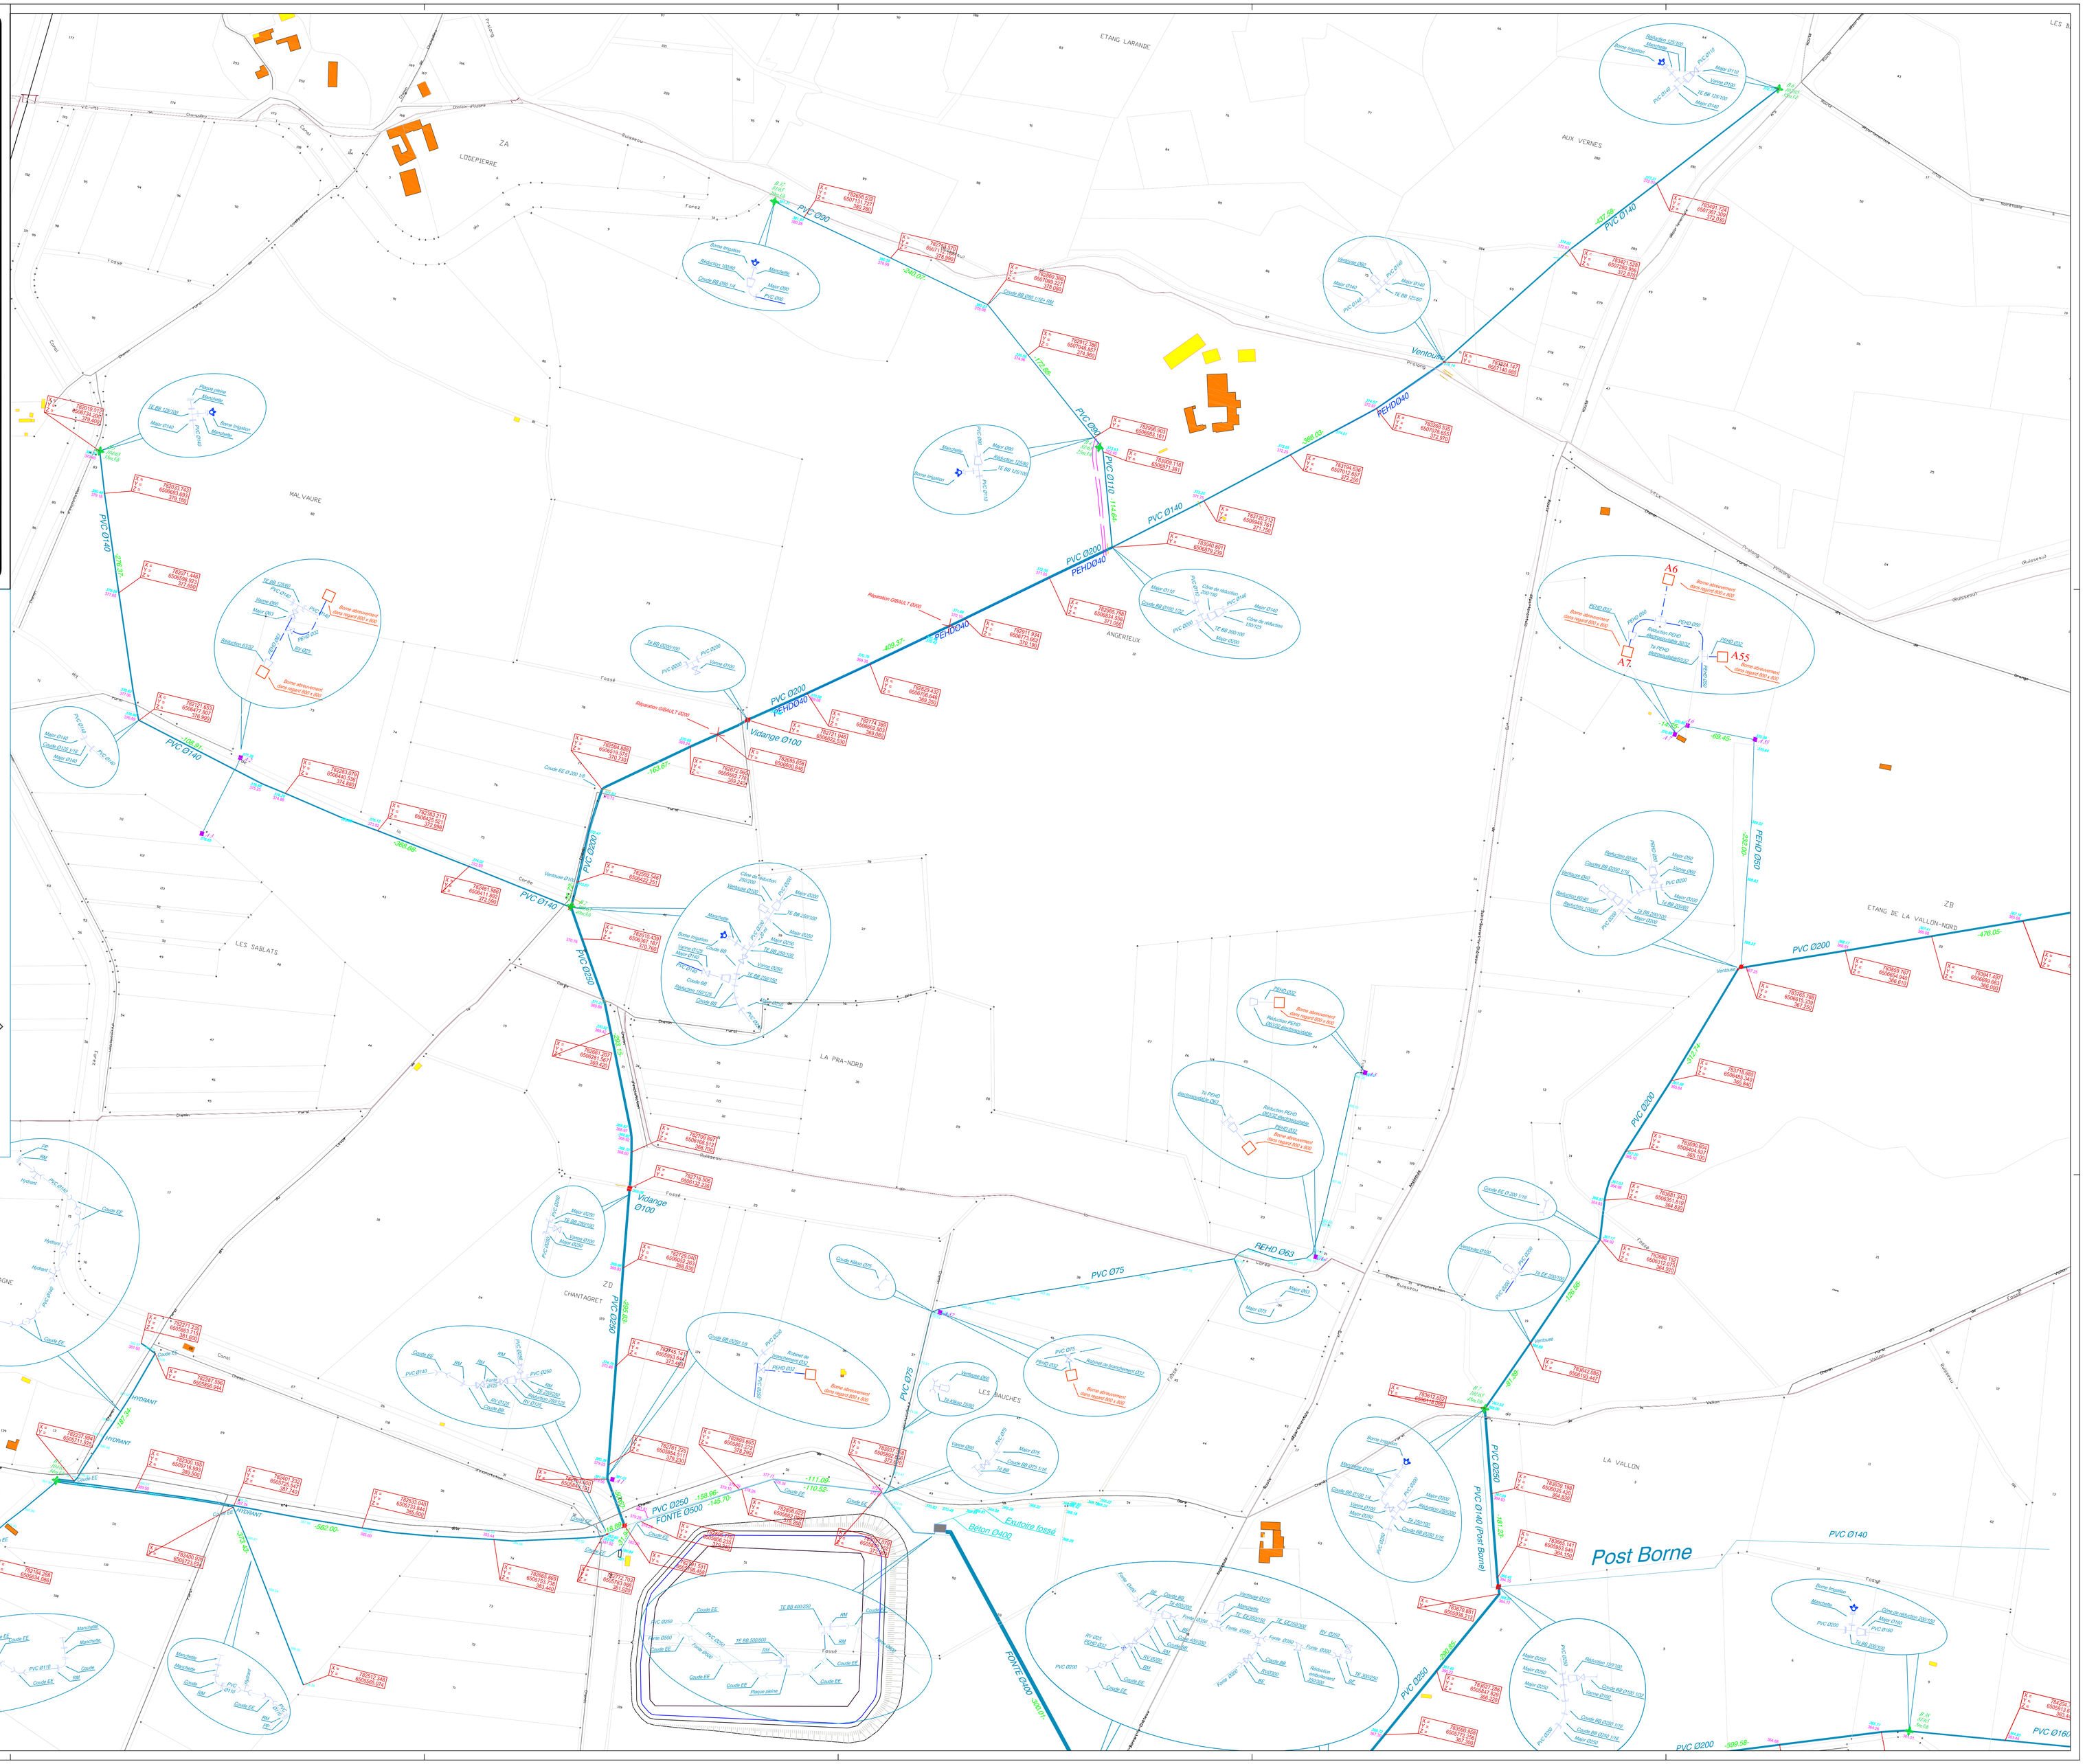
POSITIONNEMENT DES PLANCHES